

YBIC車両用スロープLED照明更新工事について

公益財団法人木原記念横浜生命科学振興財団

この度、公益財団法人木原記念横浜生命科学振興財団（以下「財団」という。）が所持している横浜バイオ産業センター（以下「YBIC」という。）屋外の車両用スロープ及び通路に設置のLED照明（フットライト）の更新工事について、市内中小企業を対象とした一般競争入札を実施します。

工事の主な仕様等は次の内容となります。入札への参加を希望される事業者は、事前に日時を予約の上現地調査を必ず行い、現状を把握したうえで入札にご参加ください。

また、現地調査の際には、職員等立ち会いのもと、図面等の閲覧も可能です。

<現地調査等連絡先>

公益財団法人木原記念横浜生命科学振興財団

総務部：宮田、貝原、山田

メールアドレス：ybic@kihara.or.jp 電話番号：045-502-4810

<仕様>

1. 工事の概容と目的

現在のYBIC屋外の車両用スロープ及び通路に設置されている、LED照明（フットライト）の更新工事を目的とする。工事は通常業務への影響を最小限とするよう財団と調整して決定するものとする。

また、現場の状況により、予定期間内に完了できない場合には、委託者の指示を受けるものとする。

2. 設置場所

神奈川県横浜市鶴見区末広町1-6 横浜バイオ産業センター（YBIC）

3. 納期

令和8年3月末日

4. 業務完了・検収

工事完了後、交換・工事内容等の報告書を提出し、財団がそれらを確認・検収を行った時点で業務完了とする。

5. 支払い

業務完了後、請求書受領日の翌月月末一括払いとする。

6. 更新設置機器等

- 既存の電気配線等は再利用を前提とする。万が一配線不良がある場合には財団に報告し、協議により対応を決定すること。
- 更新する機材は現機と同様以上の性能を有するものとすること。
- 設置個所は、現機が設置されている箇所とし、壁等を破損することなく設置すること。
- 現在整備されている機器の内容及び個数

①パナソニック 防雨型NNY21230C（フットライト） 24個

枠等（ステンレス鋼板）は耐食塗装（アクリル2回塗り）

②①のカバー DS4712B 24個


③①の壁埋め込み用ボックス DS3576B 24個

7. 添付図面等

別紙 取り付けヶ所平面図

以上

1 水処理場屋根レベル平面図 1/200

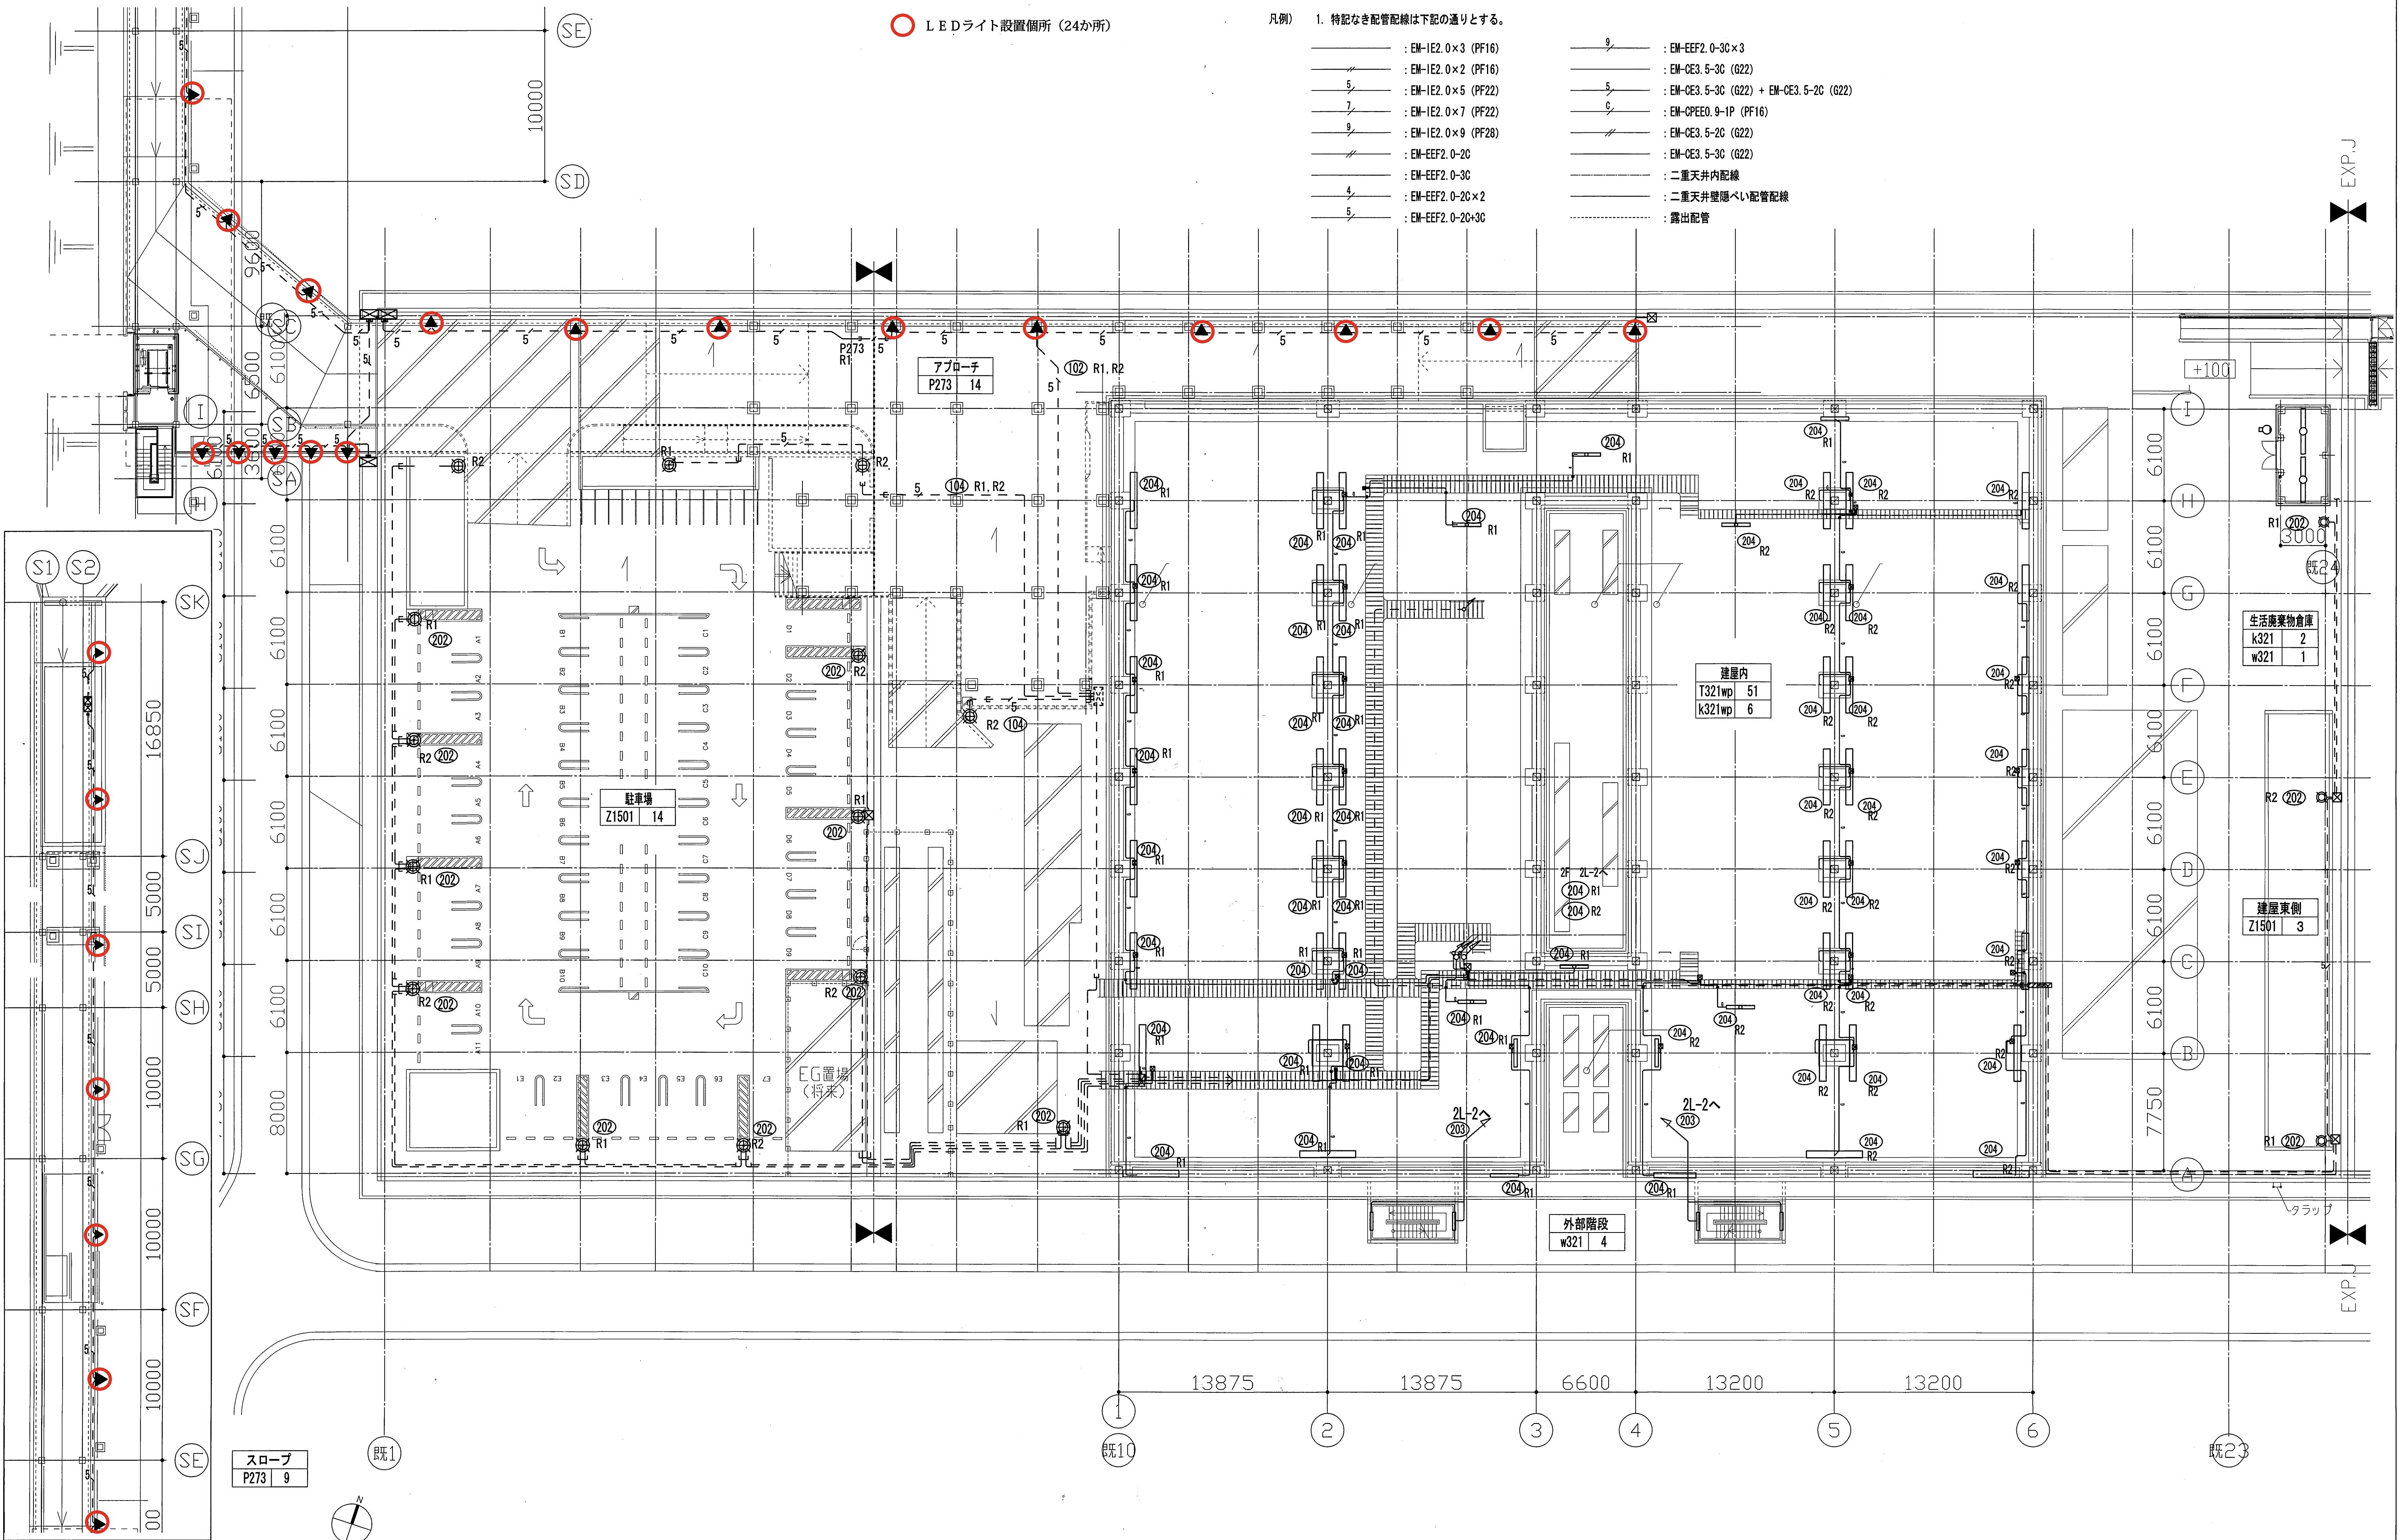

着工	2008.03.05	竣工	2009.03.23
監理			
施工			
講負者	前田建設工業株式会社横浜支店		
電気設備工事	株式会社きんでん横浜支社		

完成図 電-20

日建設計

横浜サイエンスフロンティア
研究開発施設(仮称)整備工事

電

4 - 3

電灯設備 水処理場屋根レベル 平面図 1/200

No. T-070454B-